




PLANTA SÓTANO

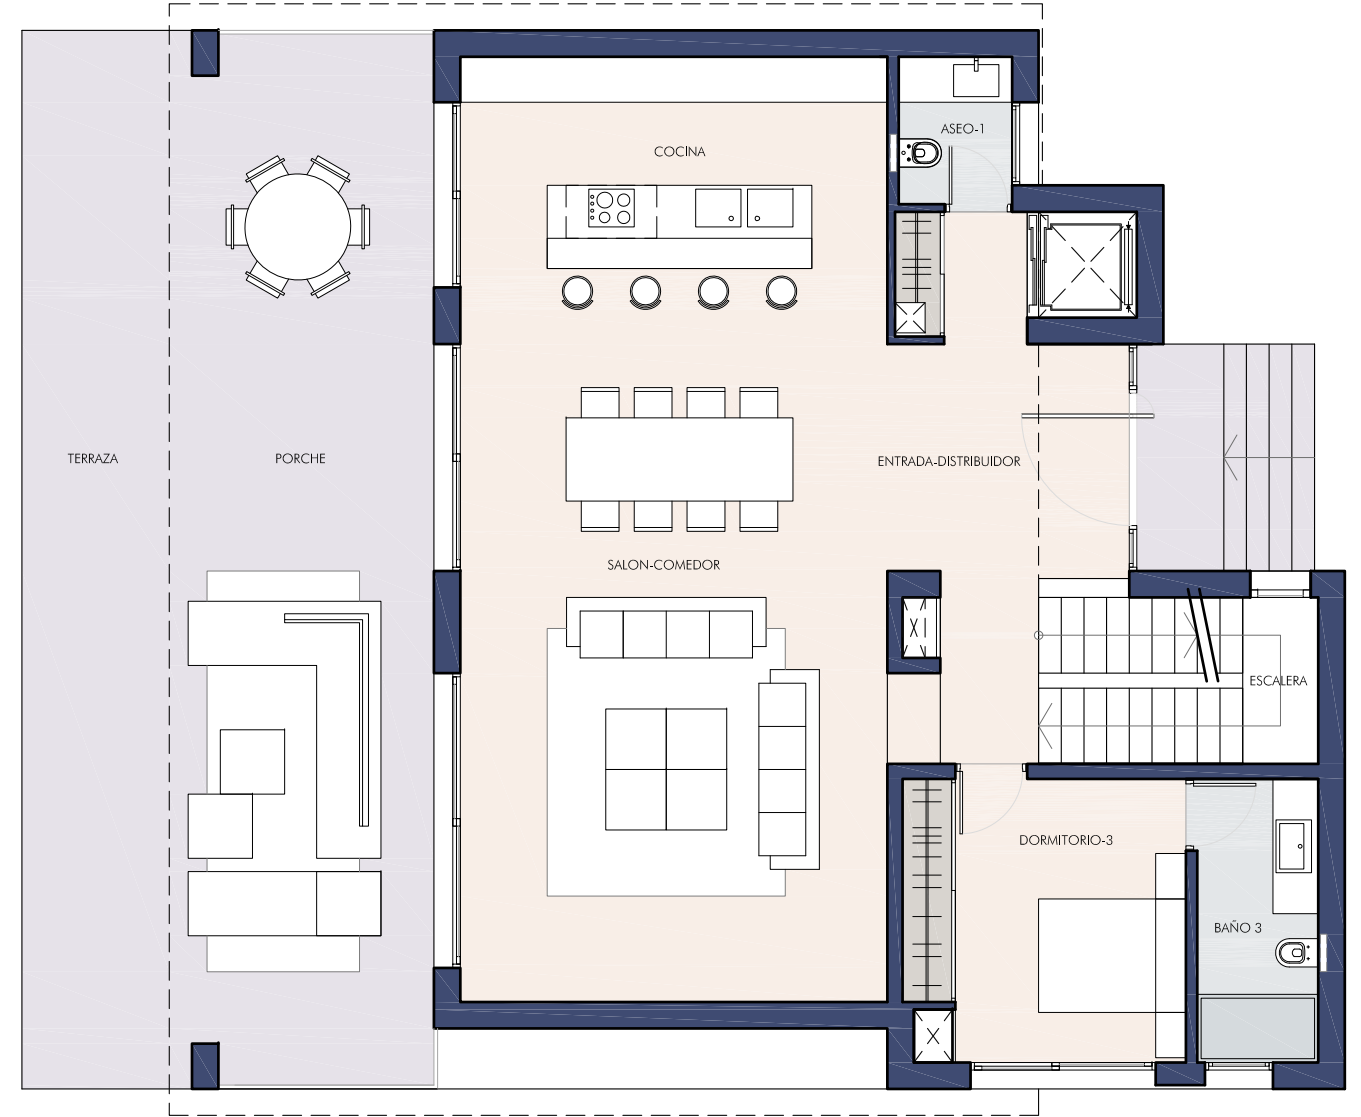

PLANTA BAJA

CUADRO DE SUPERFICIES

PLANTAS	SUPERFICIE UTIL	SUPERFICIE CONSTRUIDA	TERRAZAS CUBIERTAS	PATIOS Y TERRAZAS DESCUBIERTAS
PLANTA SOTANO	189.07 m ²	224.46 m ²	---	---
PLANTA BAJA	120.41 m ²	138.85 m ²	54.93 m ²	23.70 m ²
PLANTA ALTA	100.20 m ²	125.20 m ²	49.00 m ²	18.67 m ²
PLANTA TERRAZA	12.82 m ²	21.02 m ²	11.58 m ²	140.45 m ²
TOTAL	422.50 m ²	509.53 m ²	115.51 m ²	182.82 m ²
TOTAL SUP. COMPUTABLE		285.07 m ²	8.04 m ²	
TOTAL SUP. COMPUTABLE		293.11 m ²		

PLANOS FINAL DE OBRA DE VIVIENDA UNIFAMILIAR
C/. LAS GARDENIAS, PARCELAS 25 Y 26 - NUEVA ANDALUCIA - T.M. MARBELLA - MALAGA

PLANO Nº
C1-01
ESCALA 1/100

PLANO: DISTRIBUCIÓN PLANTA SÓTANO Y BAJA

PROMOTOR:
ZAPAP CONSTRUCCIONES INVEST, S.L.
ARQUITECTO:
JUAN ANTONIO FERNANDEZ PEREZ




FEBRERO 2020

EL PRESENTE DOCUMENTO ES COPIA DE SU ORIGINAL DEL QUE ES AUTOR EL ARQUITECTO D. JUAN ANTONIO FERNANDEZ PEREZ. SU UTILIZACION TOTAL O PARCIAL, ASI COMO CUALQUIER REPRODUCCION O CESION A TERCEROS, REQUERIRA LA PREVIA AUTORIZACION EXPRESA DE SU AUTOR QUEDANDO EN TODO CASO PROHIBIDA CUALQUIER MODIFICACION UNILATERAL DEL MISMO.



PLANTA PRIMERA

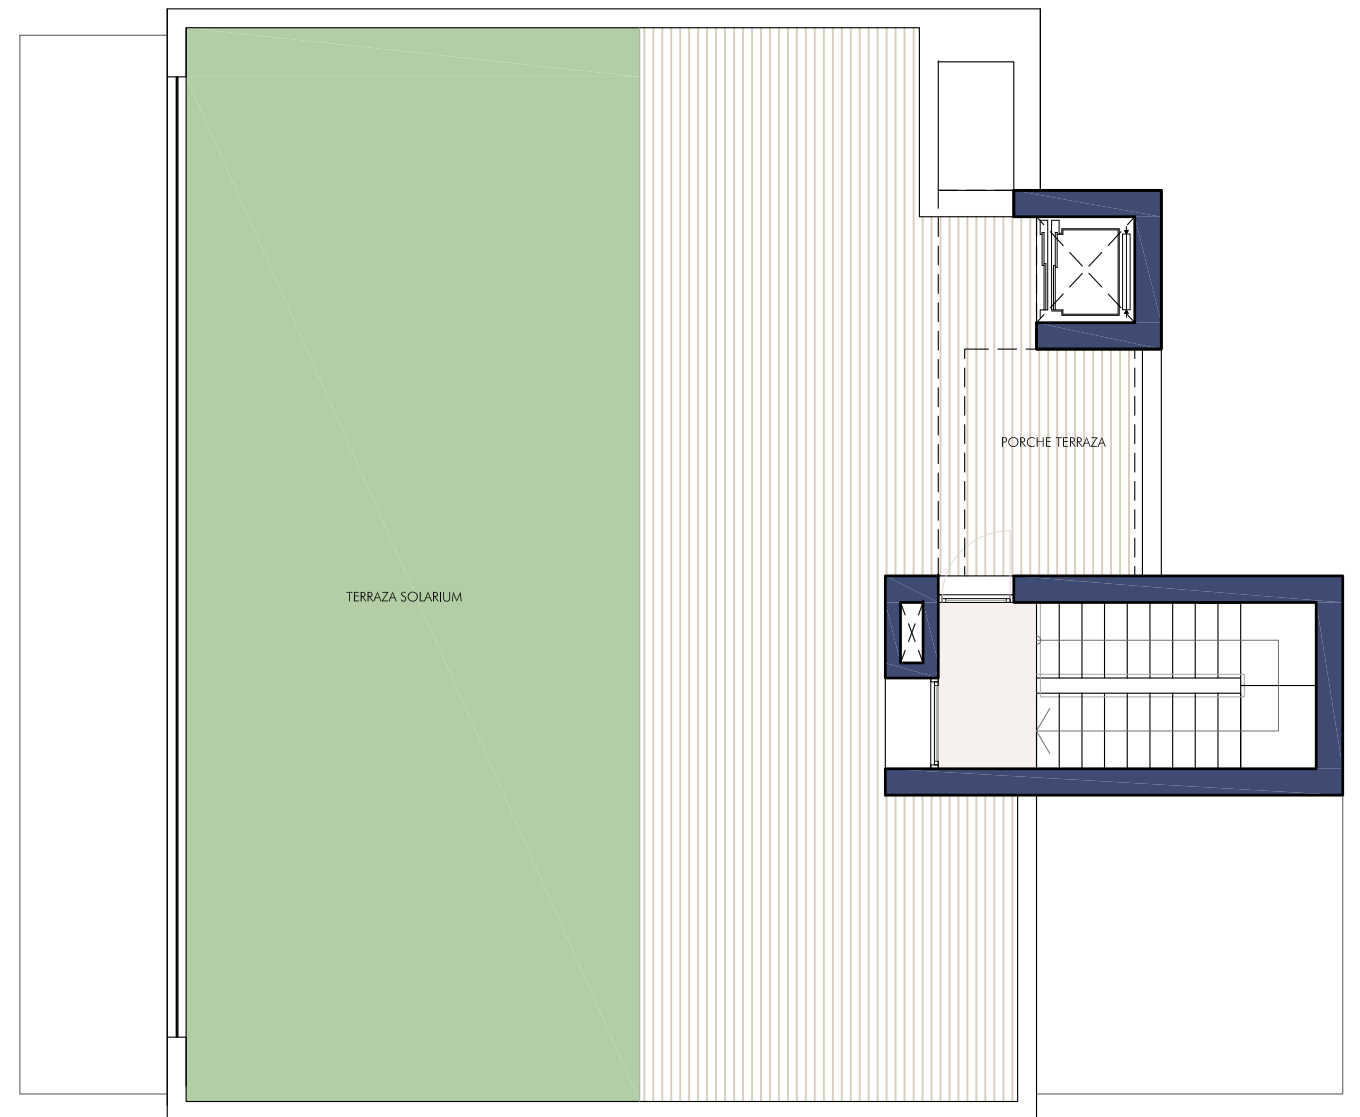

PLANTA TERRAZA

CUADRO DE SUPERFICIES

PLANTAS	SUPERFICIE UTIL	SUPERFICIE CONSTRUIDA	TERRAZAS CUBIERTAS	PATIOS Y TERRAZAS DESCUBIERTAS
PLANTA SOTANO	189.07 m ²	224.46 m ²	---	---
PLANTA BAJA	120.41 m ²	138.85 m ²	54.93 m ²	23.70 m ²
PLANTA ALTA	100.20 m ²	125.20 m ²	49.00 m ²	18.67 m ²
PLANTA TERRAZA	12.82 m ²	21.02 m ²	11.58 m ²	140.45 m ²
TOTAL	422.50 m ²	509.53 m ²	115.51 m ²	182.82 m ²
TOTAL SUP. COMPUTABLE		285.07 m ²	8.04 m ²	
TOTAL SUP. COMPUTABLE		293.11 m ²		

PLANOS FINAL DE OBRA DE VIVIENDA UNIFAMILIAR
C/. LAS GARDENIAS, PARCELAS 25 Y 26 - NUEVA ANDALUCIA - T.M. MARBELLA - MALAGA

PLANO Nº
C1-02
ESCALA 1/100


PLANO: DISTRIBUCIÓN PLANTA PRIMERA Y TERRAZA

PROMOTOR:
ZAPAP CONSTRUCCIONES INVEST, S.L.
ARQUITECTO:
JUAN ANTONIO FERNANDEZ PEREZ



FEBRERO 2020

EL PRESENTE DOCUMENTO ES COPIA DE SU ORIGINAL DEL QUE ES AUTOR EL ARQUITECTO D. JUAN ANTONIO FERNANDEZ PEREZ. SU UTILIZACION TOTAL O PARCIAL, ASI COMO CUALQUIER REPRODUCCION O CESION A TERCEROS, REQUERIRA LA PREVIA AUTORIZACION EXPRESA DE SU AUTOR QUEDANDO EN TODO CASO PROHIBIDA CUALQUIER MODIFICACION UNILATERAL DEL MISMO.

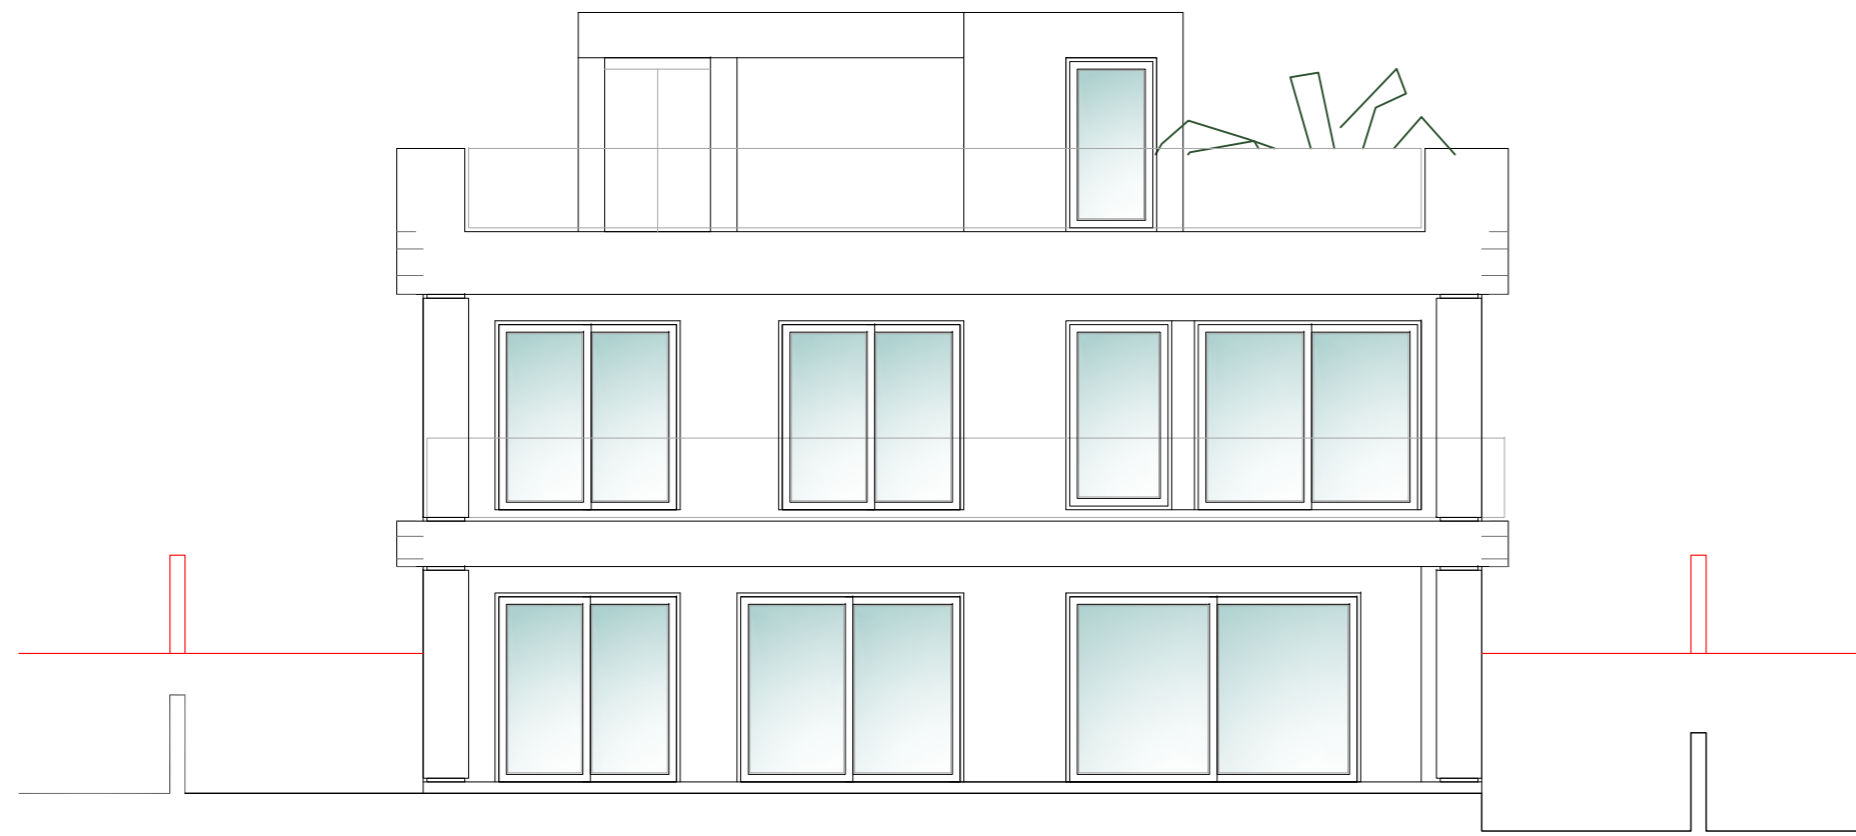

ALZADO PISCINA




ALZADO ENTRADA

PL. CUBIERTA +36,78

PL. TERRAZA +34,58

PL. PRIMERA +30,90

PL. BAJA +27,30

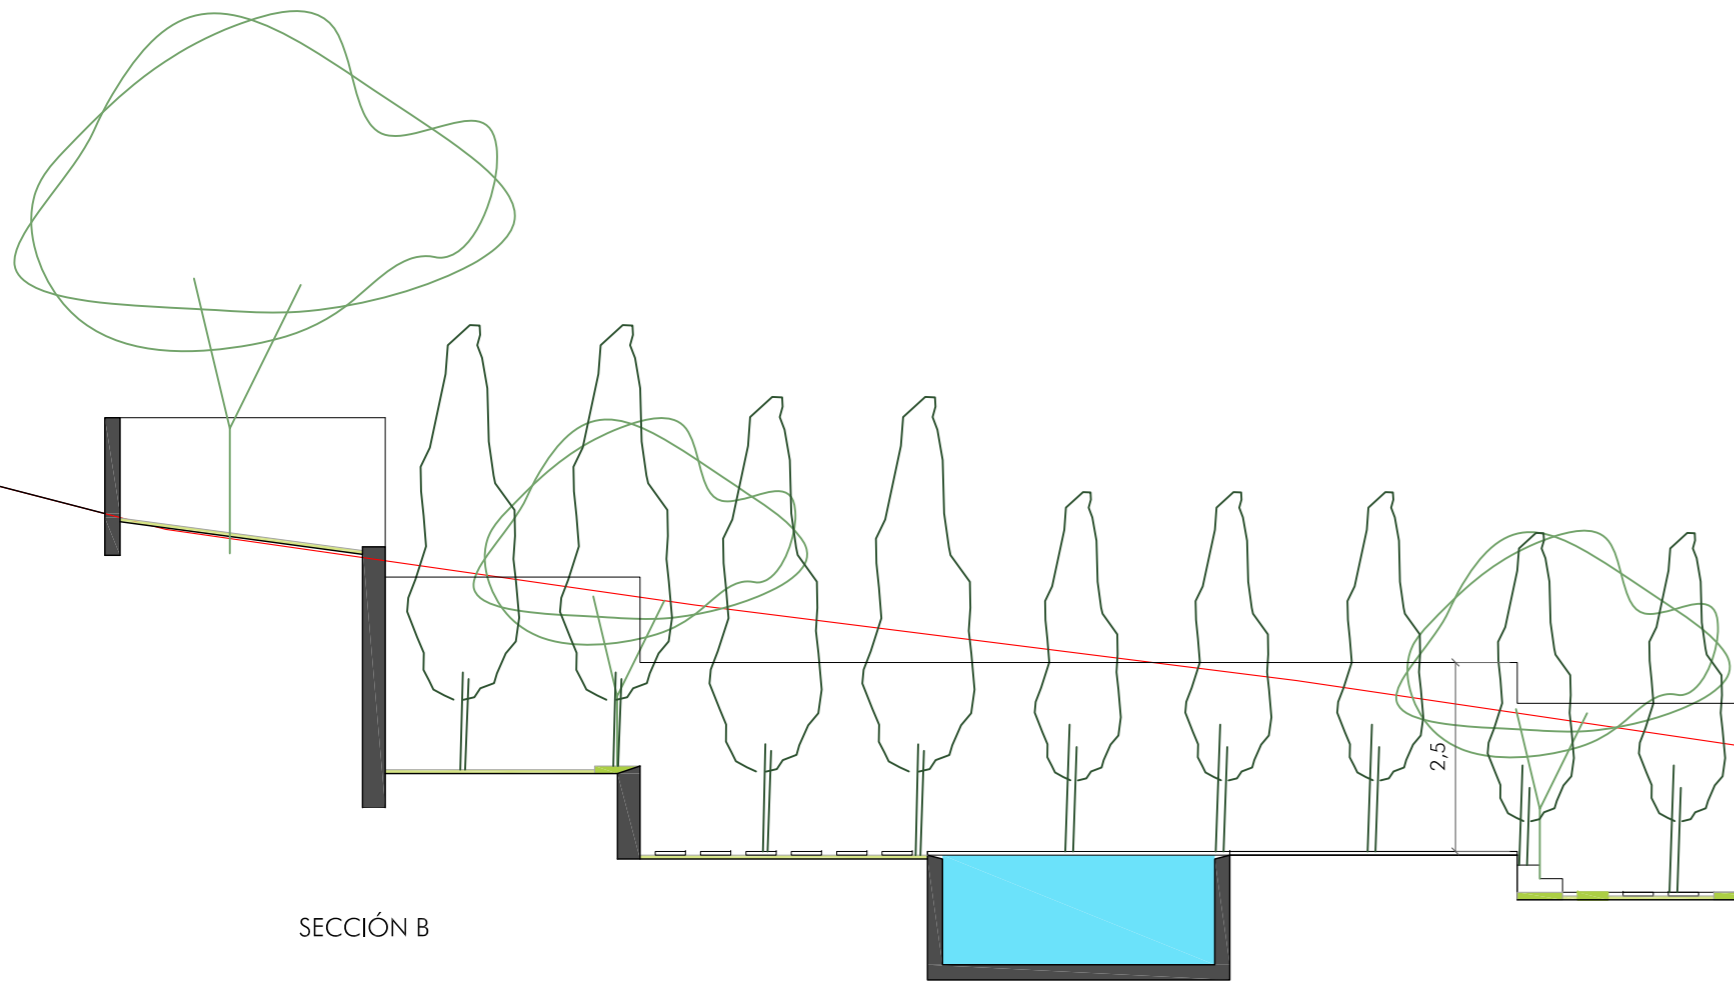

SECCIÓN B




PL. CUBIERTA +36,78

PL. TERRAZA +34,58

PL. PRIMERA +30,90

PL. BAJA +27,30

PL. SÓTANO +23,70

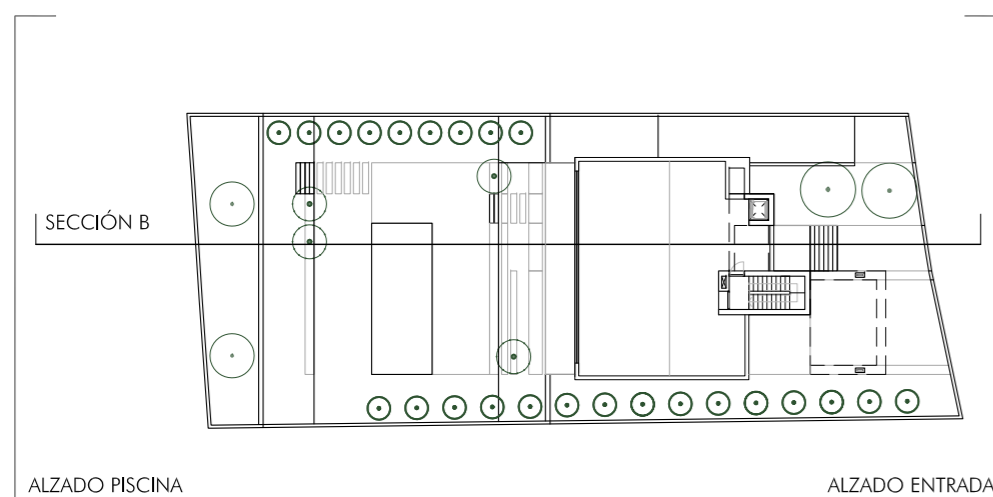

ALZADO PISCINA

ALZADO ENTRADA

— RASANTE TERRENO NATURAL

PLANOS FINAL DE OBRA DE VIVIENDA UNIFAMILIAR
C/. LAS GARDENIAS, PARCELAS 25 Y 26 - NUEVA ANDALUCIA - T.M. MARBELLA - MALAGA

PLANO Nº
C1-03
ESCALA 1/100


PLANO: ALZADOS PPLES Y SECCIÓN TRANSVERSAL

PROMOTOR:
ZAPAP CONSTRUCCIONES INVEST, S.L.
ARQUITECTO:
JUAN ANTONIO FERNANDEZ PEREZ




10 5
La Cancela de la Quinta, Local 2.2 - 29670 San Pedro Alcántara (Málaga) - Tlf: 952 78 21 20 - www.jafarquitectos.com


EL PRESENTE DOCUMENTO ES COPIA DE SU ORIGINAL DEL QUE ES AUTOR EL ARQUITECTO D. JUAN ANTONIO FERNANDEZ PEREZ. SU UTILIZACION TOTAL O PARCIAL, ASI COMO CUALQUIER REPRODUCCION O CESION A TERCEROS, REQUERIRA LA PREVIA AUTORIZACION EXPRESA DE SU AUTOR QUEDANDO EN TODO CASO PROHIBIDA CUALQUIER MODIFICACION UNILATERAL DEL MISMO.

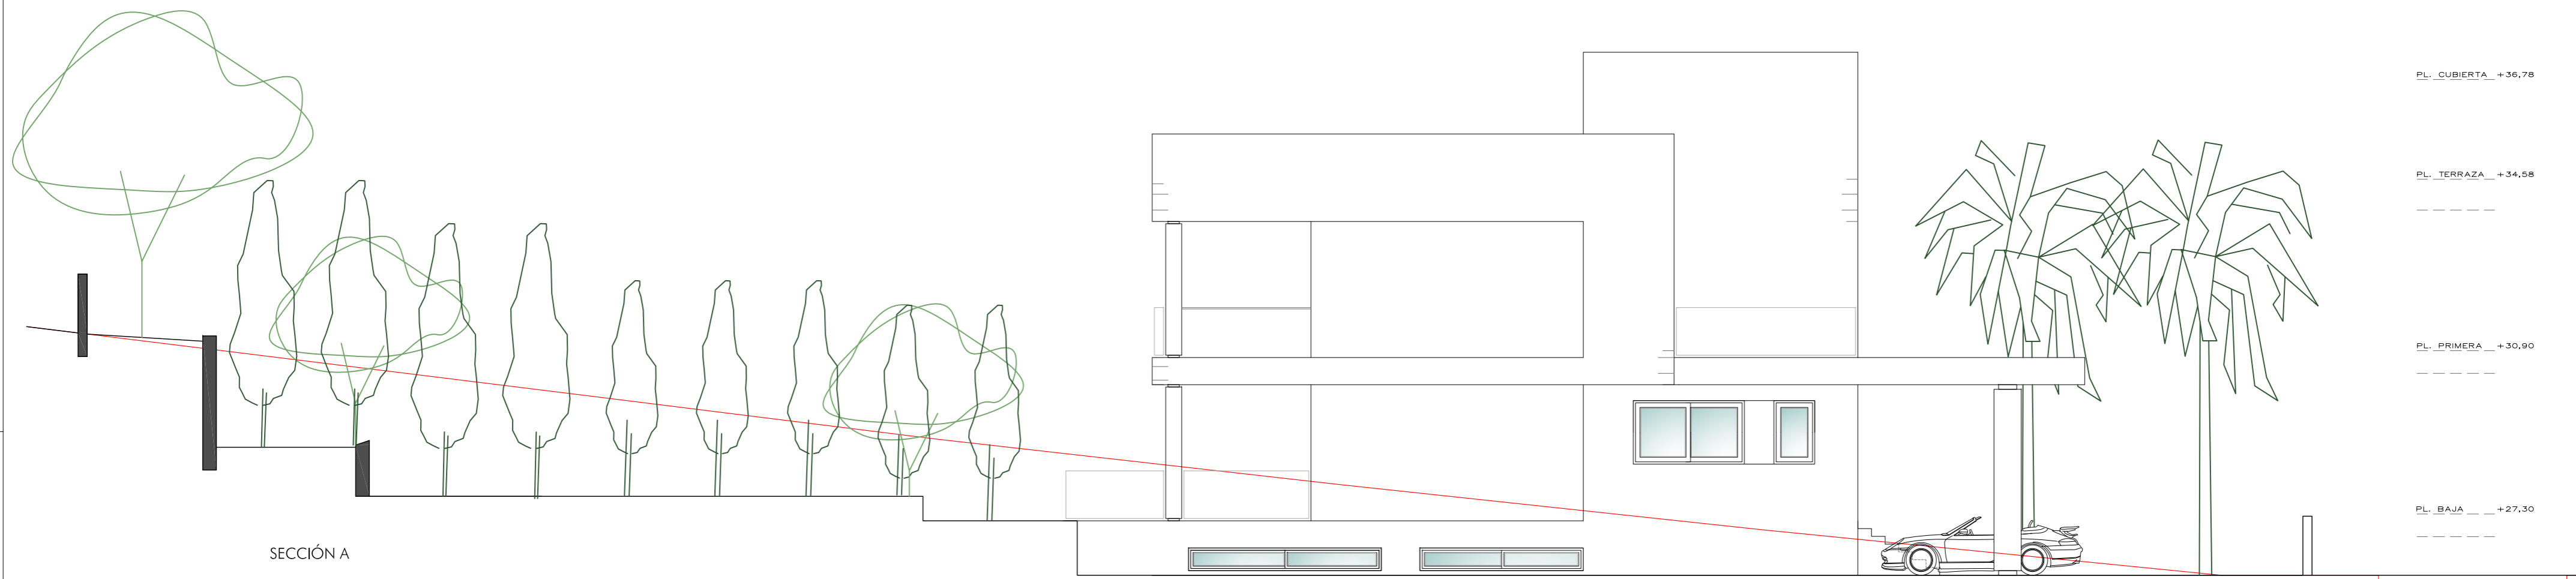

SECCIÓN A

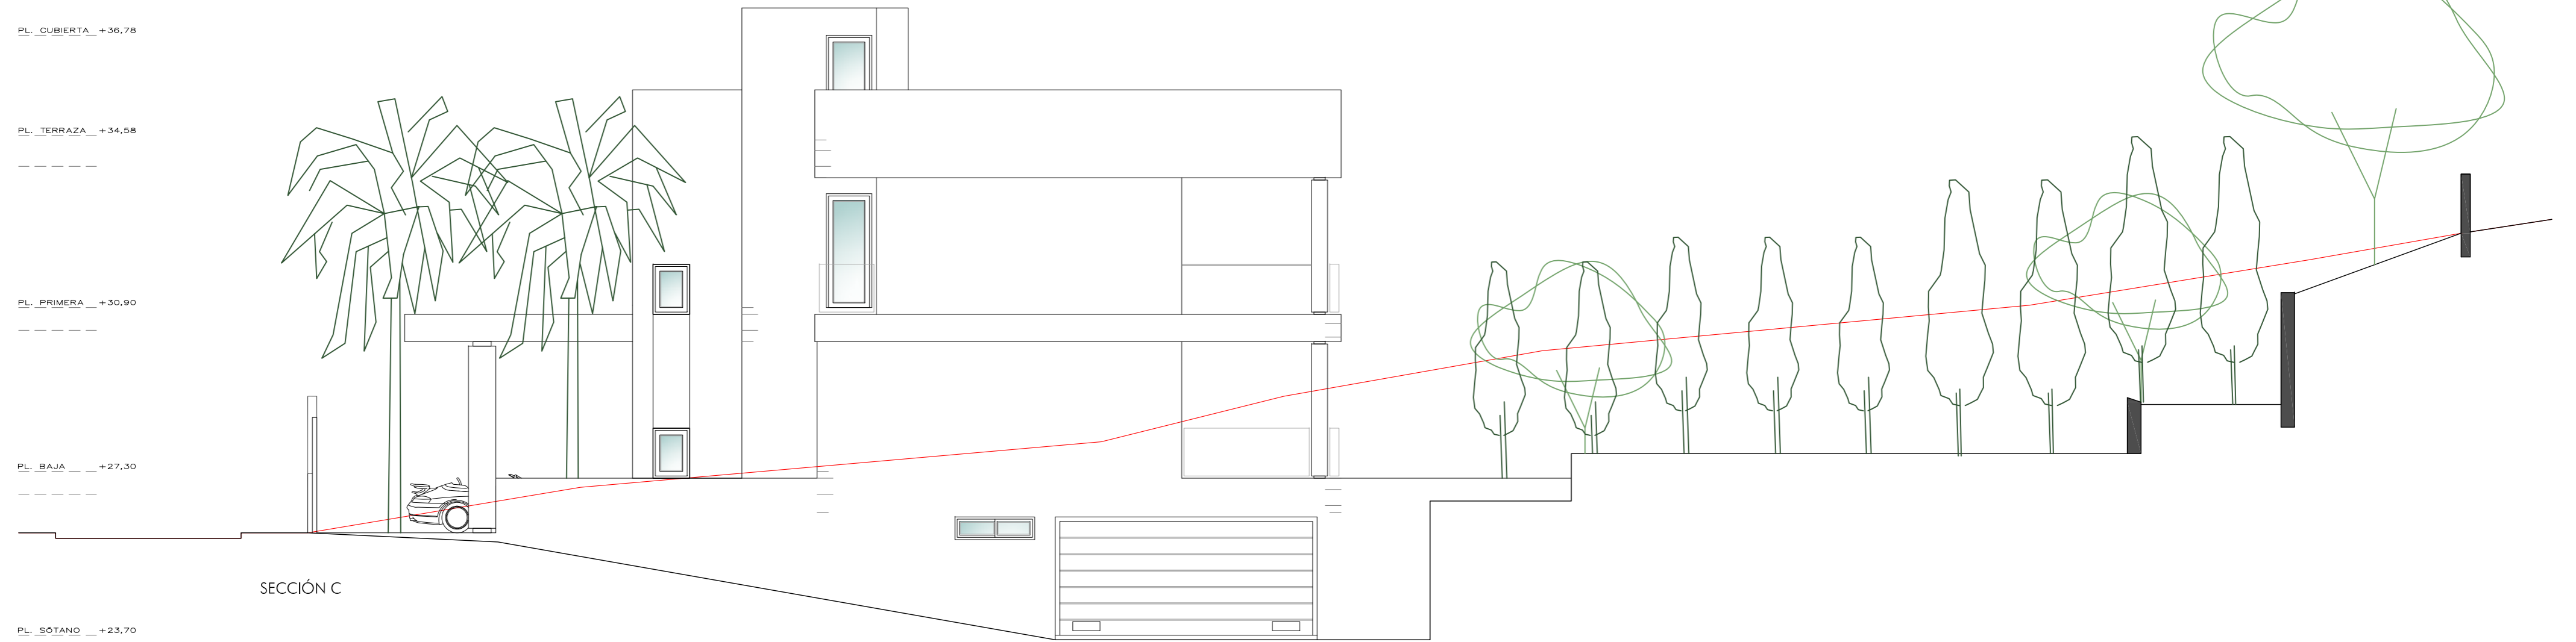

SECCIÓN C

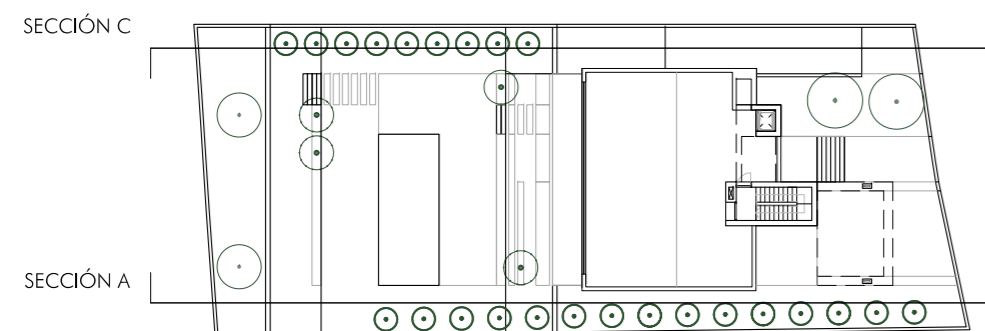

— RASANTE TERRENO NATURAL

PLANOS FINAL DE OBRA DE VIVIENDA UNIFAMILIAR
C/. LAS GARDENIAS, PARCELAS 25 Y 26 - NUEVA ANDALUCIA - T.M. MARBELLA - MALAGA

PLANO Nº
C1-04
ESCALA 1/100


PLANO: ALZADOS LATERALES
PROMOTOR:
ZAPAP CONSTRUCCIONES INVEST, S.L.
ARQUITECTO:
JUAN ANTONIO FERNANDEZ PEREZ




FEBRERO 2020

La Cancela de la Quinta, Local 2.2 - 29670 San Pedro Alcántara (Málaga) - Tlf: 952 78 21 20 - www.jafarquitectos.com

EL PRESENTE DOCUMENTO ES COPIA DE SU ORIGINAL DEL QUE ES AUTOR EL ARQUITECTO D. JUAN ANTONIO FERNANDEZ PEREZ. SU UTILIZACION TOTAL O PARCIAL, ASI COMO CUALQUIER REPRODUCCION O CESION A TERCEROS, REQUERIRA LA PREVIA AUTORIZACION EXPRESA DE SU AUTOR QUEDANDO EN TODO CASO PROHIBIDA CUALQUIER MODIFICACION UNILATERAL DEL MISMO.

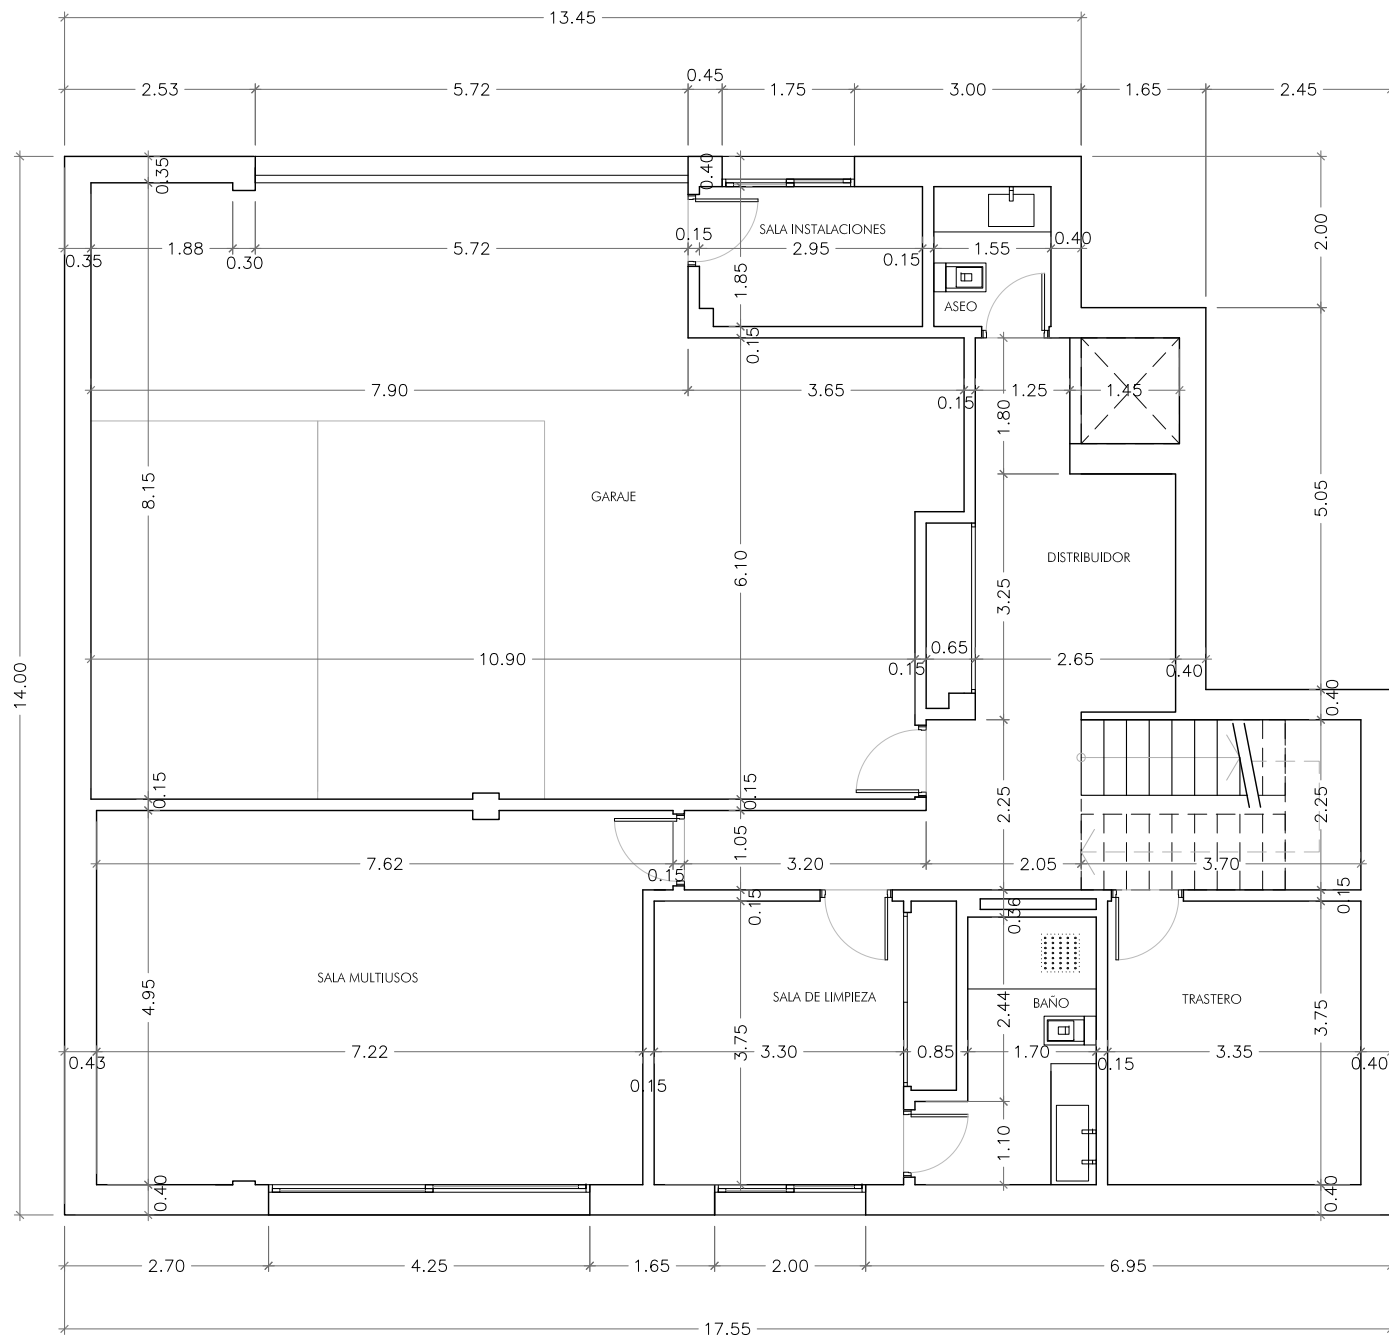

PLANTA SÓTANO

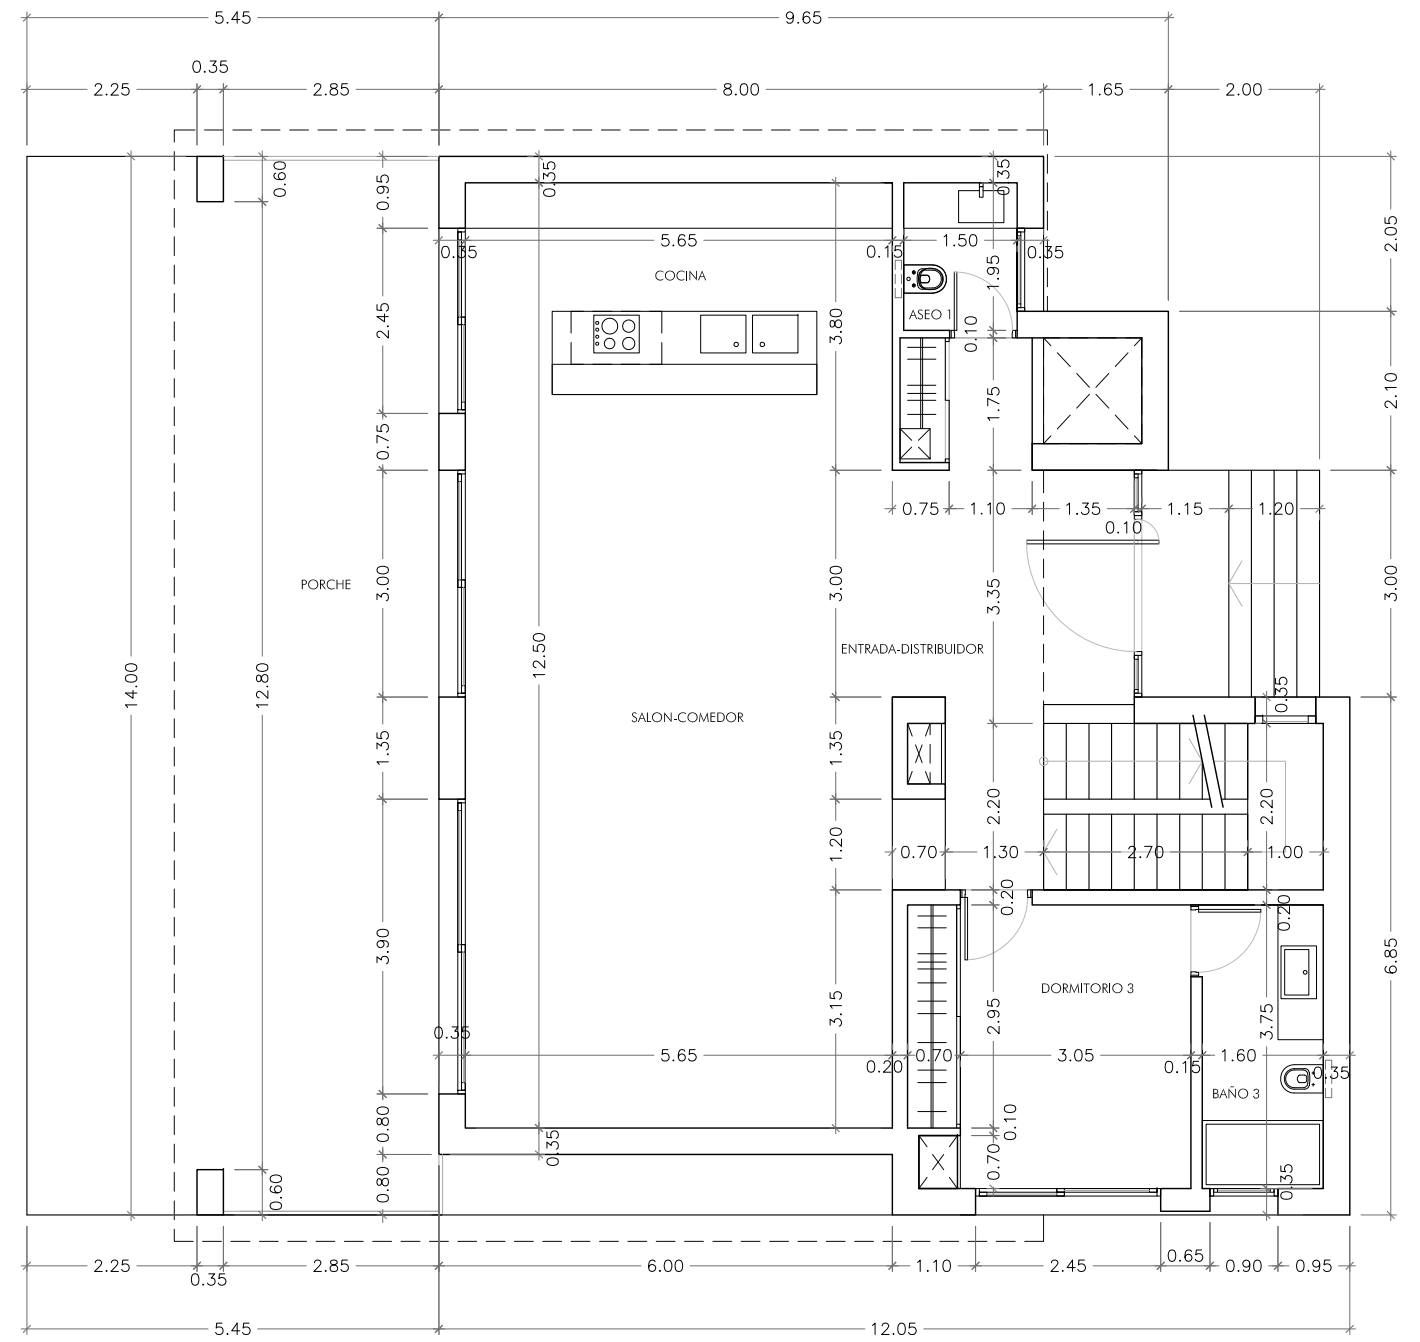

PLANTA BAJA

PLANOS FINAL DE OBRA DE VIVIENDA UNIFAMILIAR


C/. LAS GARDENIAS, PARCELAS 25 Y 26 - NUEVA ANDALUCIA - T.M. MARBELLA - MALAGA

PLANO Nº
C1-05
ESCALA 1/100


PLANO: PLANTA SÓTANO Y BAJA ACOTADA

PROMOTOR:
ZAPAP CONSTRUCCIONES INVEST, S.L.
ARQUITECTO:
JUAN ANTONIO FERNANDEZ PEREZ



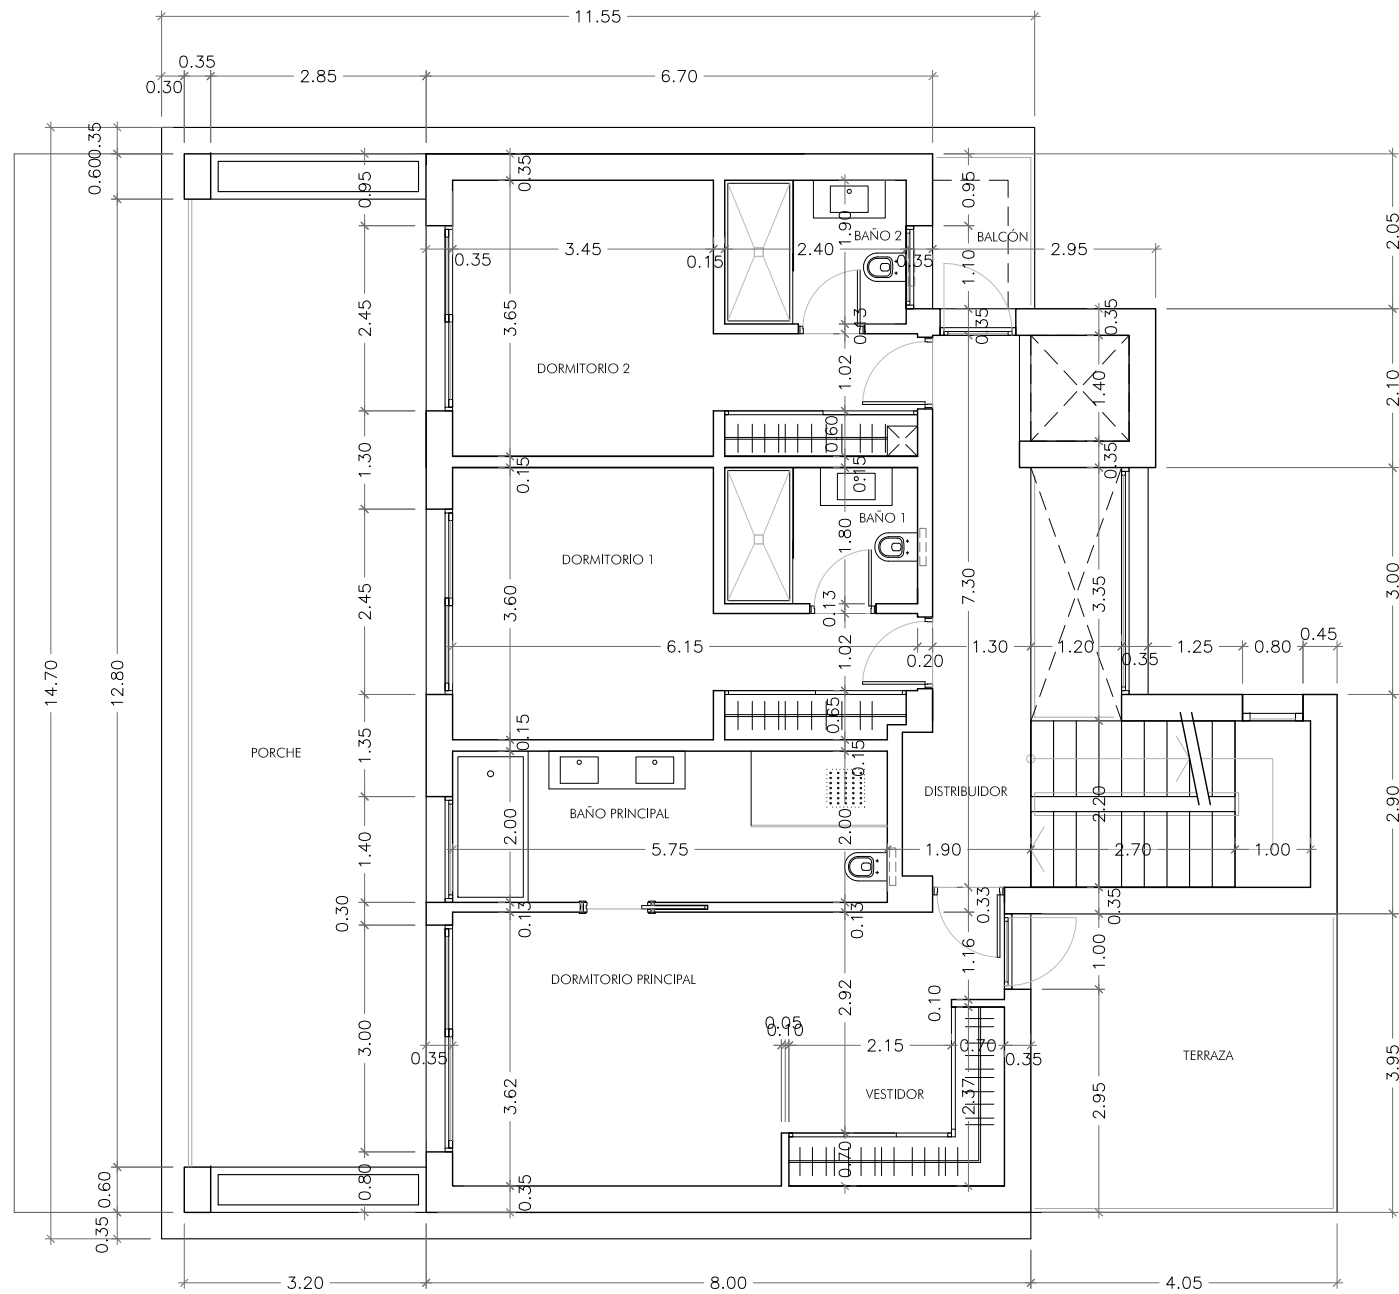

PLANTA PRIMERA

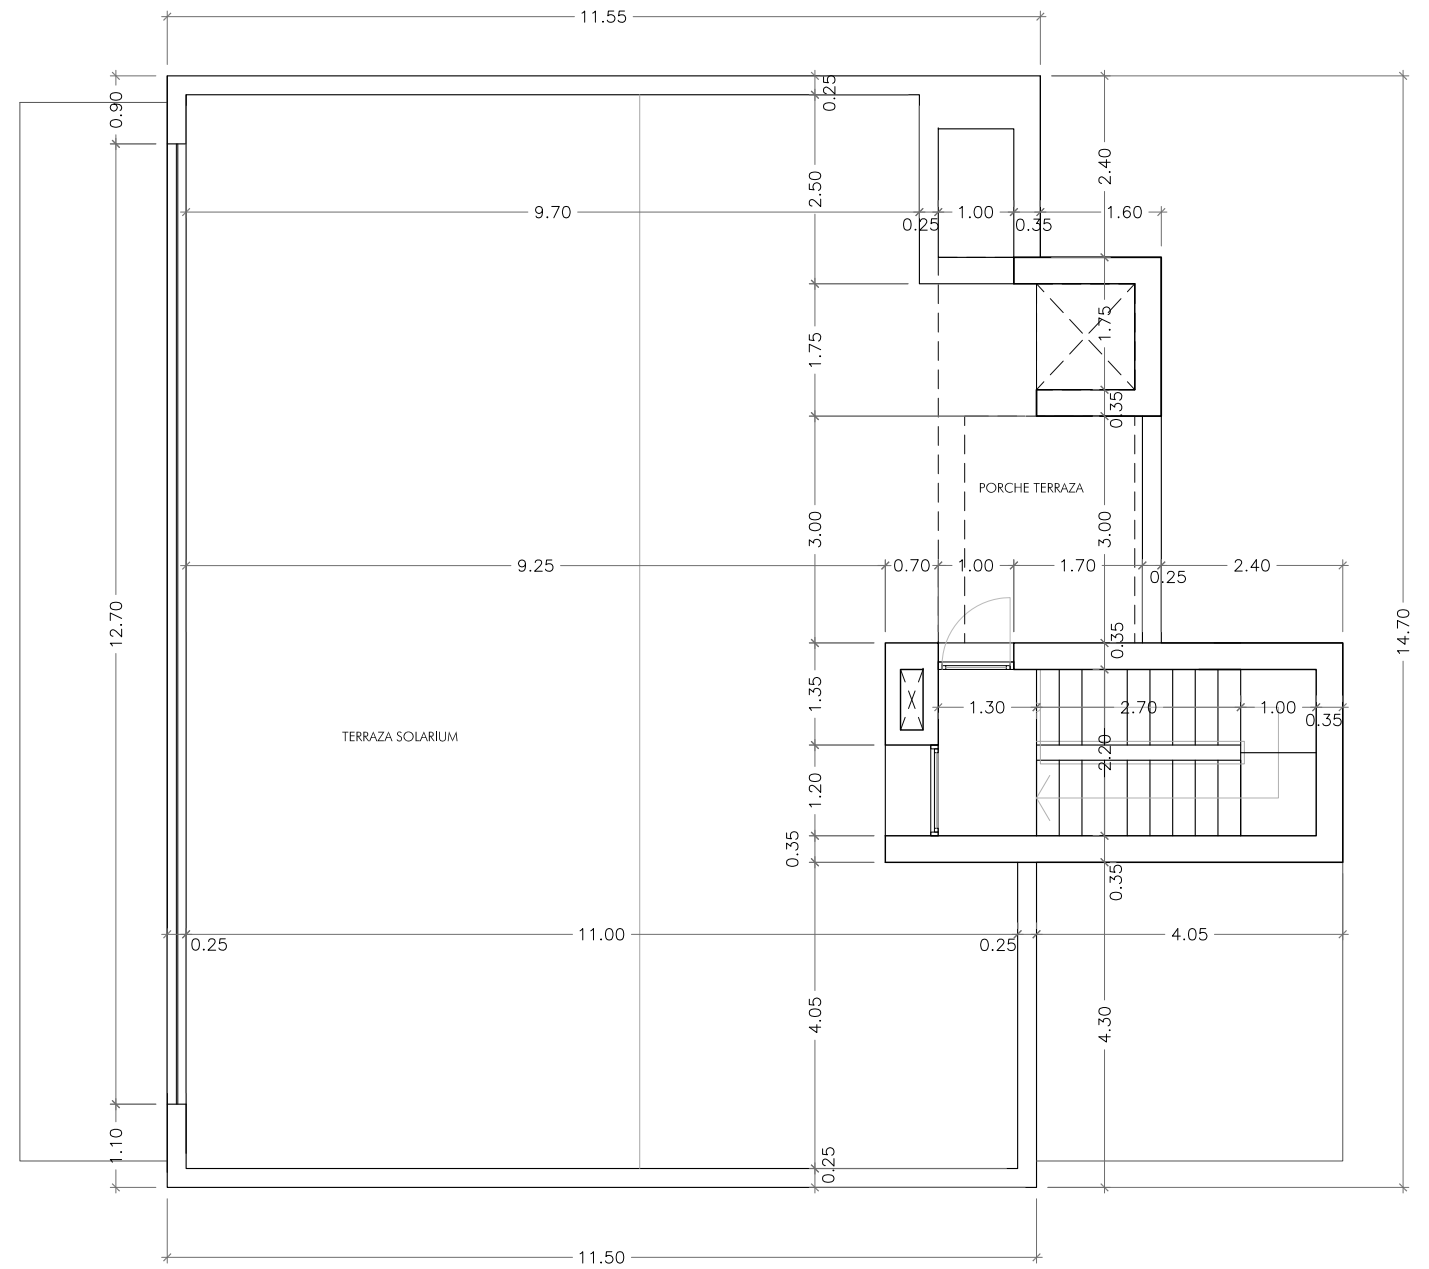

PLANTA TERRAZA

PLANOS FINAL DE OBRA DE VIVIENDA UNIFAMILIAR

C/. LAS GARDENIAS, PARCELAS 25 Y 26 - NUEVA ANDALUCIA - T.M. MARBELLA - MALAGA

PLANO Nº
C1-06
ESCALA 1/100

PLANO: PLANTA PRIMERA Y TERRAZA ACOTADA

PROMOTOR:
ZAPAP CONSTRUCCIONES INVEST, S.L.
ARQUITECTO:
JUAN ANTONIO FERNANDEZ PEREZ



FEBRERO 2020